wunschbeschreibung v. 06.03.92

-Anschluß Waschmaschine
: Raum 51


jekt-Anschluß Waschmaschine
ge: Raum 51

zusätzl. Leerrohre
a) von Raum 51 (Posteinlaß) bis zur Telefonleerdose in Raum 10
b) von der Telefonleerdose bis zur Antennenleerdose

5) Großer Spiegel
Lage: Raum 25
Größe: 0,80 x 1,50 m

4) Wandfliesen zusätzlich
Lage: Raum 20, gesamte Wand C
Fliesenband

3) Fußbodenfliesen
Lage: Raum 31

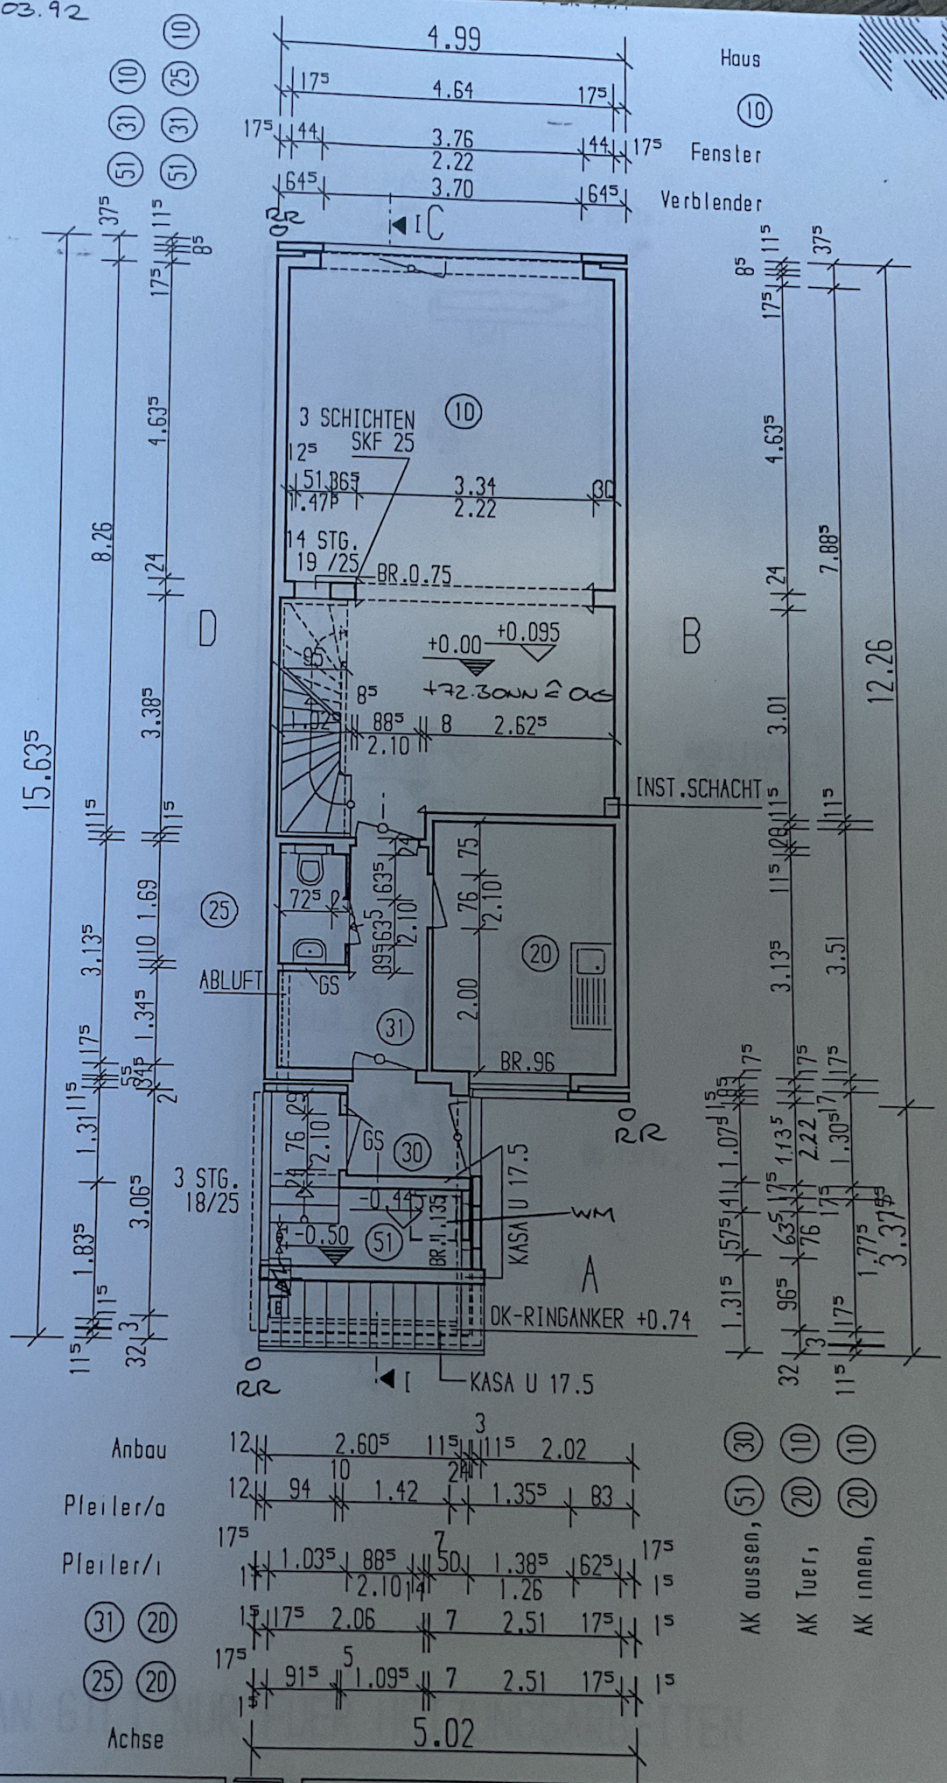

LEGENDE WERKPLAN
PLAN AUSSPARUNG/VERBAUVZUNG/INSTALL.BEACHTEN

- HOEHENKOTEN FERTIG (BAUNULL BEZOGEN)
- HOEHENKOTEN ROHBAU (BAUNULL BEZOGEN)
- 3/4 GLASAUSSCHNITT
- METALLTUER
- ZULUFT TUERBLATT
- ECKSCHUTZPFLICHT
- PLAN-HINWEISE MIT BLATTNUMMER

HINWEISE WERKPLAN

AUSSENSCHALE
VBL = VERBLENDUNG
PU = GEPUTZT
HINTERMAUERWERK (NORM=KS)
INNENMAUERWERK (NORM=KS)
GS = GASBETON
BR = BRUESTUNGSHOEHE
GK = GURTKASTENLAGE
FU = FUGENAUSBILDUNG


ALLE MASSE SIND ROHBAUMASSE
PLAN AUSSPARUNG BEACHTEN
ANSCHLAEGE AUSSENSCHALE
-BEI VERBLENDUNG 3 CM
-BEI PUTZ 2 CM

LEGENDE RAUMBEZEICHNUNG/M2

10 WOHNZIMMER
20 KUECHE
25 WC
30 WINDFANGBEREICH
31 FLUR/DIELE I
35 ABSTELLRAUM
39 GEDECKTER FREISITZ
51 ANBAURAUM

ZEICHNUNGSART: WERKPLAN
BAUTEIL: EG-GRUNDRISS
MASSSTAB: 1:100
CAD: 125-1123-03.00/wegb
LETZT.DATUM: 01.08.91 mi
TYP.KONTR.: Erker Seite A
TYP: TILIA 125
KENNZIFF.: 1123
STAND: 03/91

PROJEKT: H-RONNENBERG M.-HÖHNE-STR.
REG.: 617.2
BEL.: 10-14
ZEICHNER: Pfördtner
DATUM: 13.03.92 Bu
ZEICHNUNG: 5.010
BLATT: 13
ARCHITEKT: DIPL-ING. ALBERT JO MEYER

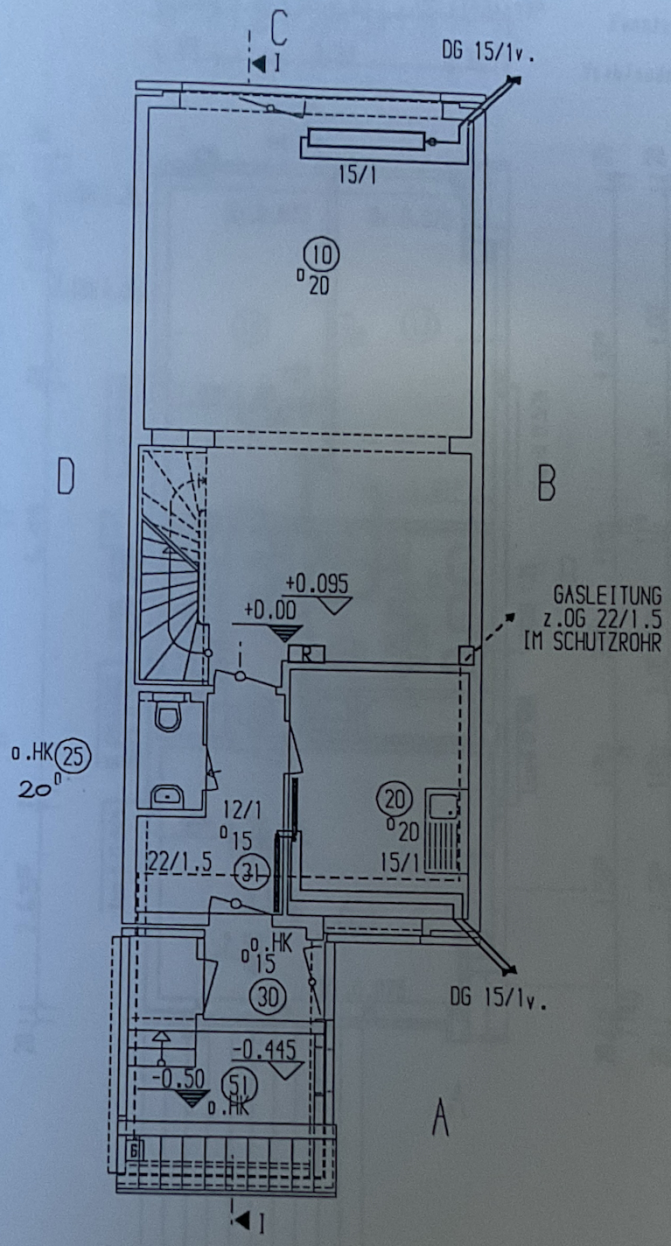

HINWEISE HZG-INSTALLATION
-ROHRDAEMMUNG GEM. HEIZ.ANL.V.
-DG-FUSSBODEN OHNE DAEMMUNG , NUR ISOLIERT (BEI AUSBAU)
a)1/1 D = KELLER, AUSSENWAENDEN SCHAECHTE, BODEN
b)1/2 D = BEI ANSCHLUSSLEITUNG BIS 8m
c)ISO 5 mm IN BEHEIZTEN TEILEN (GESCHOSSDECKEN; INNENWAENDEN)
-ALLE VENTILE 3/8"(RAUM1D 1/2")
-THERME NENNL.___ KW o.WW MIT ABGAS UEBER DACH

NR	Verl.WATT	HEIZKOERPERGROESSE
10	2341	36/200/250
20	720	EK 50/80
25		o.HK Bedarf in 31
30		o.HK Bedarf in 31
31	1199	EK 50/100
51		o.HK

PLAN GILT NUR FUER HEIZUNGSARBEITEN

ZEICHNUNGART: WERKPLAN/INSTALLATION/HEIZUNG

BAUTEIL: EG-GRUNDRISS

MASSTAB 1:100 | TYP TILIA 125 | a | b

CAD 125-1123-04.00/hegb | KENNZIFF. 1123

LETZT.DATUM 15.10.91 mi | STAND 03/91

TYP.KONTR.

PROJEKT: H-BONNENBERG M.-HÖHNE-STR. | REG. 617.2 | OBJ. 10-14

ZEICHN. 7 | M | AND. | GENEHM.

KLIMA Pfördtner | BEI 13.03.92 Bu | STATU


LFA 5.013 | BLATT | OBJ. 13


ARCHITEKT: DIPL.ING. ALBERT JO MEYER


Sonderwunschbeschreibung v. 06.03.92

Duschwannenanlage, 75/80/30

Fertigteiltreppe Geschoßtreppe
2 mal 1/4 gewendelte Treppe zum DG
Einschubtreppe entfällt

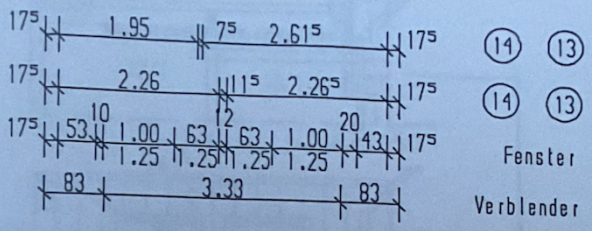

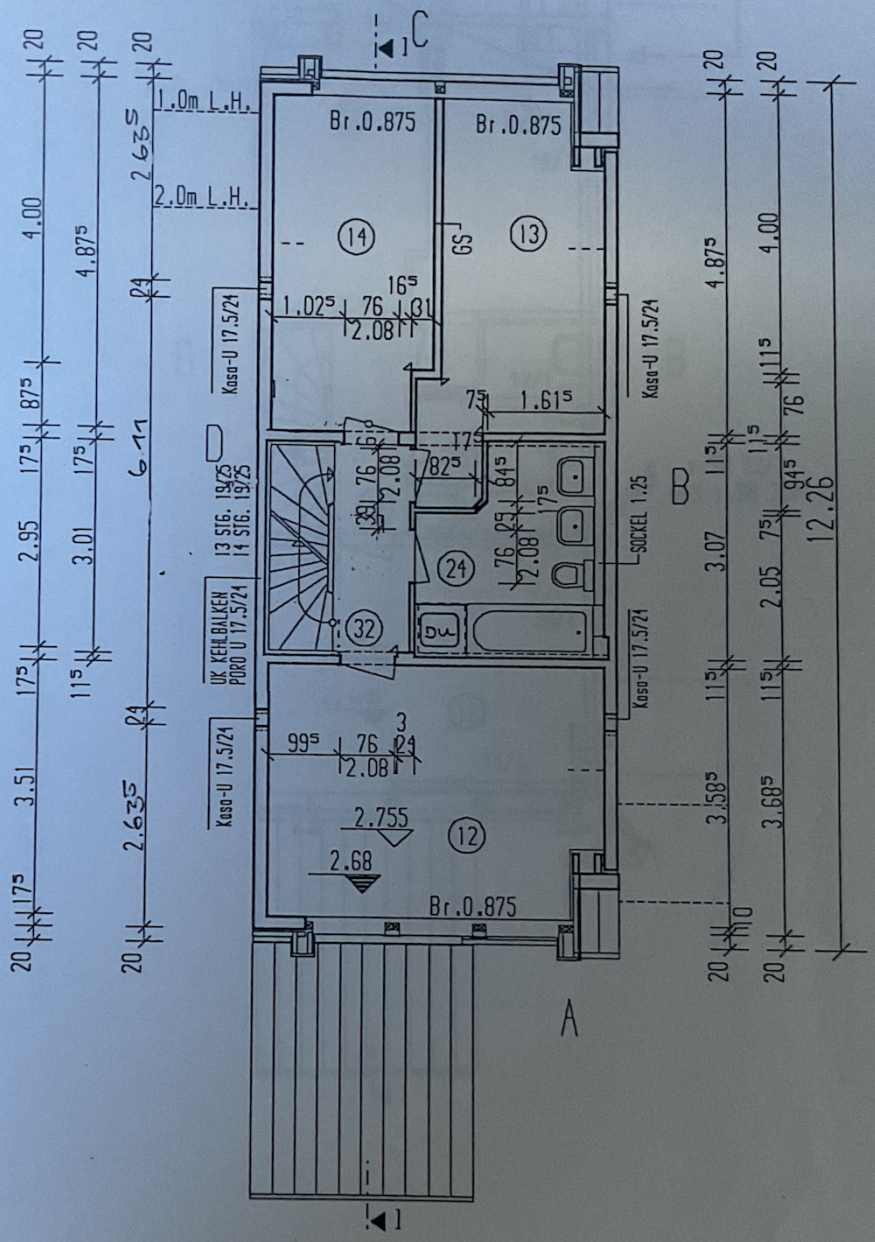

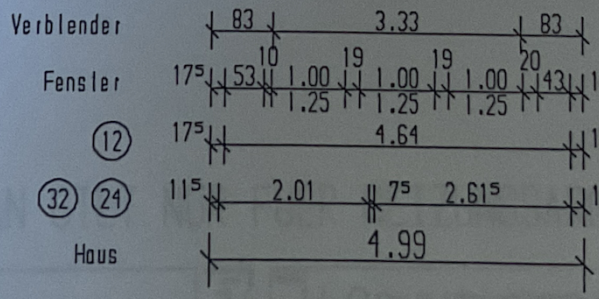

LEGENDE WERKPLAN
PLAN AUSSPARUNG/ERGAENZUNG/INSTALL.BEACHTEN

- HOEHENKOTEN FERTIG (BAUNULL BEZOGEN)
- HOEHENKOTEN ROHBAU (BAUNULL BEZOGEN)
- 3/4 GLASAUSSCHNITT
- METALLTUER
- ZULUFT TUERBLATT
- ECKSCHUTZPFLICHT
- PLAN-HINWEISE MIT BLATTNUMMER

HINWEISE WERKPLAN

AUSSENSCHALE
VBL = VERBLENDUNG
PU = GEPUTZT
HINTERMAUERWERK (NORM=KS)
INNENMAUERWERK (NORM=KS)
GS = GASBETON
BR = BRUESTUNGSHOEHE
GK = GURTKASTENLAGE
FU = FUGENAUSBILDUNG

ALLE MASSE SIND ROHBAUMASSE
PLAN AUSSPARUNG BEACHTEN
ANSCHLAEGE AUSSENSCHALE
-BEI VERBLENDUNG 3 CM
-BEI PUTZ 2 CM


LEGENDE RAUMBEZEICHNUNG/M2

12 SCHLAFZIMMER
13 KINDERZIMMER I
14 KINDERZIMMER II

24 BAD
32 FLUR/DIELE II

ZEICHNUNG ART: WERKPLAN
BAUTEIL: OG-GRUNDRISS
MASSSTAB: 1:100
TYP: TILIA 125
CAD: 125-1123-03.00/wog1b
LETZTE AENDERUNG: 05.02.92 mi
KENNZIFF.: 1123
STAND: 03/91

PROJEKT: H-RONNENBERG M.-HÖHNE-STR. 10-14
BG. 617.2
ZEICHNER: Pförtner
GEZ. 13.03.92 Bl
ZEICHNUNG: 5.020
BLATT: 13
ARCHITEKT: DIPL.-ING. ALBERT JO MEYER

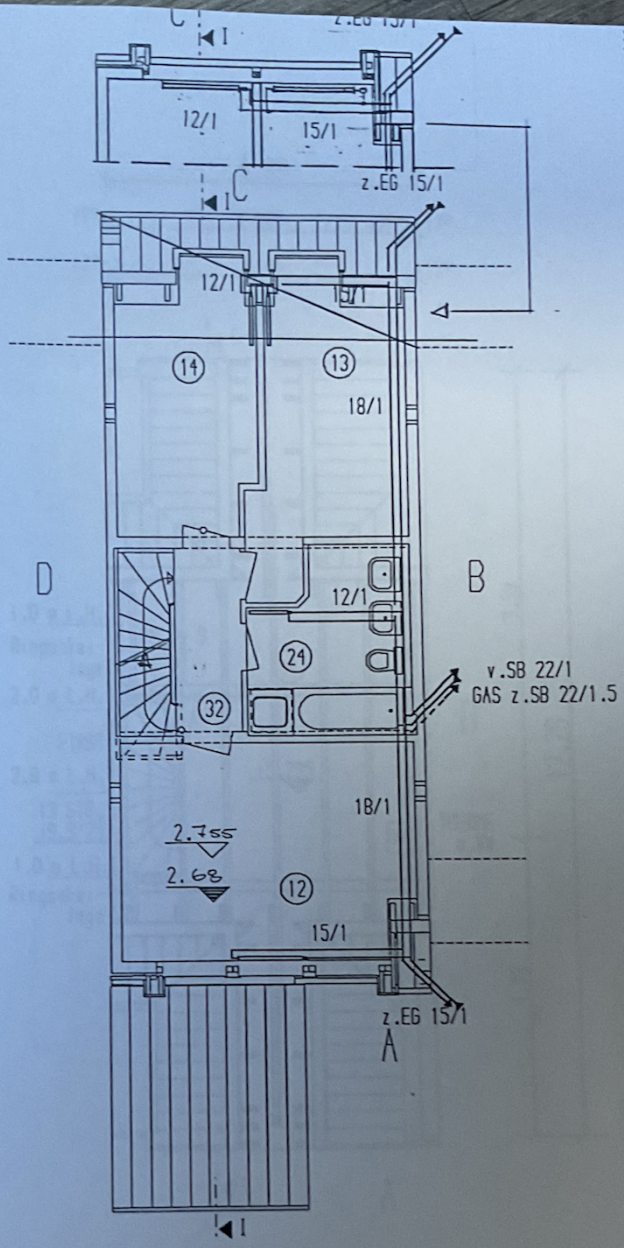

HINWEISE HZG-INSTALLATION
-ROHRDAEMMUNG GEM. HEIZ.ANL.V.
-OG-FUSSBODEN OHNE DAEMMUNG , NUR ISOLIERT (BEI AUSBAU)
a)1/1 D = KELLER,AUSSENWAENDEN SCHAECHTE,BODEN
b)1/2 D = BEI ANSCHLUSSLEITUNG BIS 8m
c)ISO 5 mm IN BEHEIZTEN TEILEN (GESCHOSSDECKEN;INNENWAENDEN)
-ALLE VENTILE 3/8"(RAUM1D 1/2")
-THERME NENNL.___ KW o.WW
MIT ABGAS UEBER DACH

NR	ERF.WATT	HEIZKOERPERGROESSE
12		EKEC 60/80
13		EK 60/80
14		EK 60/80
24		EKEC 60/70

PLAN GILT NUR FUER HEIZUNGSARBEITEN

ZEICHNUNG ART: WERKPLAN/INSTALLATION/HEIZUNG

BAUTEIL: OG-GRUNDRISS

MASSTAB 1:100

DAT 125-1123-04.00/hqb

LETZT. DATUM 15.10.91 mi

TYP. SCHEIN.

TYP TILIA 125 ☒ a ☐ b

KENNZIFF. 1123 Erker Suite A

STAND 03/91 ☒

Heliotherm

PROJEKT H-RONNENBERG 617.2

M.-HÖHNE-STR. BAU 10-14

BL. 7	M	IND.	REVIS.
KENN. Plördrno			
AU. 13.03.92 Bu			
SKIZ. ☒			

BLATT 5.023 BAU. 13


ARCHITEKT: DIPL.-ING. ALBERT JO MEYER

13.3/

Sonderwunschbeschreibung V. 0603.92

Treppenhaus ohne Vorflur

Versorgungsleitungen
a) Stromkabel
b) Anschlüsse an Heizungsleitungen, Vor- und Rücklauf, jeweils ca. 0,50 m an Seite A + C.

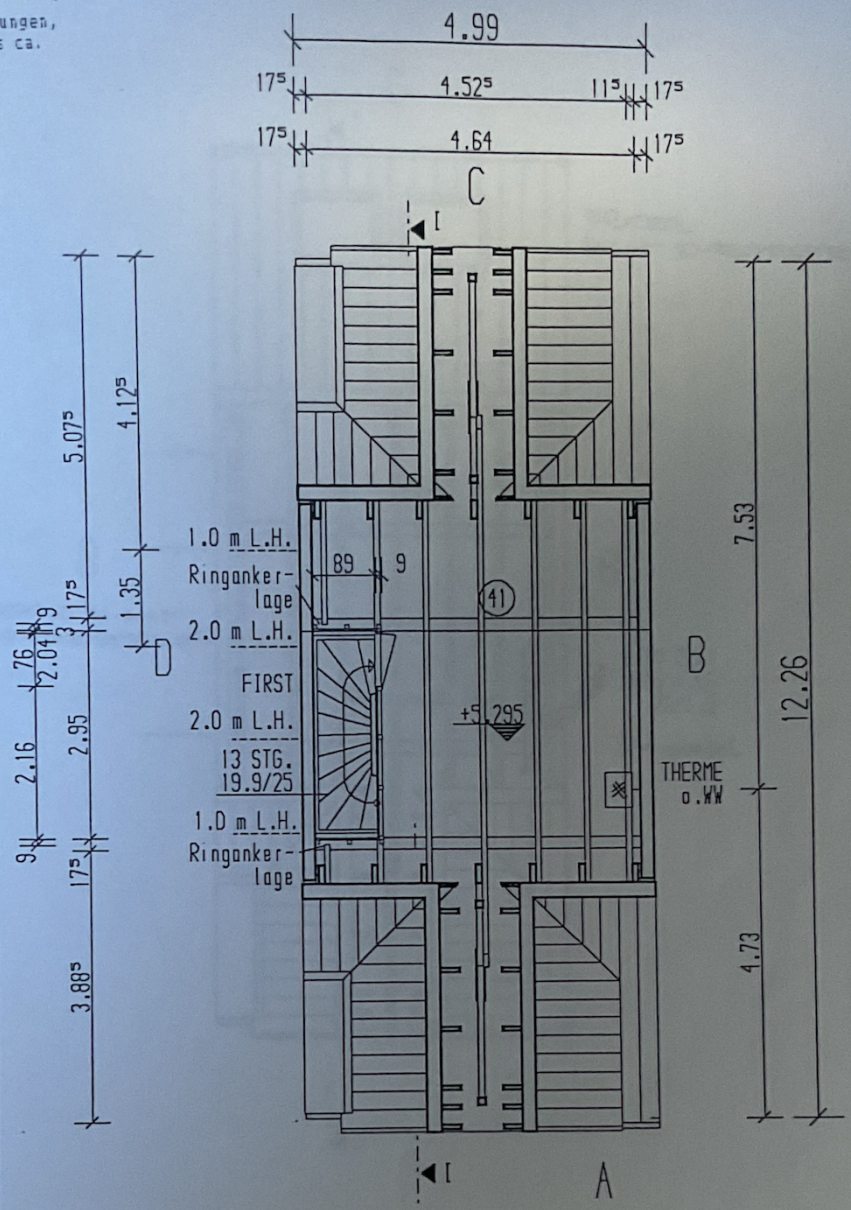

LEGENDE WERKPLAN
PLAN AUSSPARUNG/ERGAENZUNG/INSTALL.BEACHTEN

- HOEHENKOTEN FERTIG (BAUNULL BEZOGEN)
- HOEHENKOTEN ROHBAU (BAUNULL BEZOGEN)
- 3/4 GLASAUSSCHNITT
- METALLTUER
- ZULUFT TUERBLATT
- ECKSCHUTZPFLICHT
- PLAN-HINWEISE MIT BLATTNUMMER

HINWEISE WERKPLAN

AUSSENSCHALE
VBL = VERBLENDUNG
PU = GEPUTZT
HINTERMAUERWERK (NORM=KS)
INNENMAUERWERK (NORM=KS)
GS = GASBETON
BR = BRUESTUNGSHOEHE
GK = GURTKASTENLAGE
FU = FUGENAUSBILDUNG

ALLE MASSE SIND ROHBAUMASSE
PLAN AUSSPARUNG BEACHTEN
ANSCHLAEGE AUSSENSCHALE
-BEI VERBLENDUNG 3 CM
-BEI PUTZ 2 CM

LEGENDE RAUMBEZEICHNUNG/M2

41 BODENRAUM

ZEICHNUNGSART: WERKPLAN

BAUTEIL: SPITZBODEN

MASSTAB 1:100 | TYP TILIA 125 | ☐ a ☐ b

DAT 125-1123-03.00/wsb1b

LETZTE ÄNDERUNG 05.02.92 mi

KENNZIFF. 1123

TYP.-KENNZ.

STAND 03/91

PROJEKT: H-RONNENBERG M.-HÖHNE-STR. | NR. 617.2 | OBJ. 10-14

GR 7 | AA | ÄND. | GENEHM.


KONSTR. Pförtner

BEARB. 13.03.92 Bu

GEZEICH.

ZEICHN. 5.040 | BLATT | OBJ. 13

ARCHITEKT: DIPL.-ING. ALBERT JO MEYER

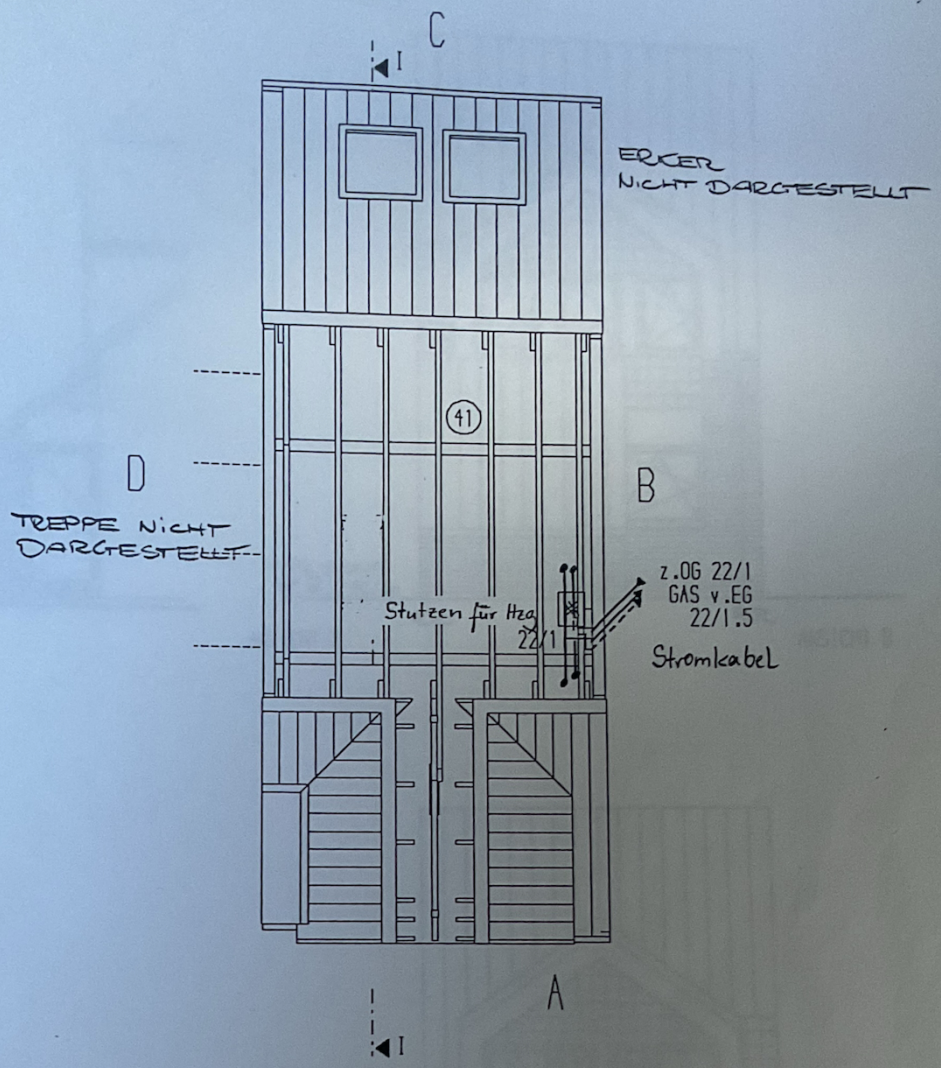

HINWEISE HZG-INSTALLATION
-ROHRDAEMMUNG GEM. HEIZ.ANL.V.
-OG-FUSSBODEN OHNE DAEMMUNG , NUR ISOLIERT (BEI AUSBAU)
a)1/1 D = KELLER,AUSSENWAENDEN SCHAECHTE,BODEN
b)1/2 D = BEI ANSCHLUSSLEITUNG BIS 8m
c)ISO 5 mm IN BEHEIZTEN TEILEN (GESCHOSSDECKEN;INNENWAENDEN)
-ALLE VENTILE 3/8"(RAUM1O 1/2")
-THERME NENNL ___ KW o.WW MIT ABGAS UEBER DACH

PLAN GILT NUR FUER HEIZUNGSARBEITEN

ZEICHNUNGSART: WERKPLAN/INSTALLATION/HEIZUNG

BAUTEIL: SPITZBODEN


MASSTAB: M 1:100	TYP: TILIA 125	☐ a ☒ b	
CAD: 125-1123-04.00/hsbb	ERSATZ ZU:		
LETZTE ÄNDERUNG: 01.08.91 mi	ERSATZ DURCH: 1123 Erker Seite A		
TYP.KONTR.:	STAND: 3/91	☒	


Grundrißplanung


PROJEKT: H-RONNENBERG REG. 617.2

M.-HÖHNE-STR. BEZ. 10-14

GEZ.	AM	AND. 22.12.92	GEPRÜFT	LFD. BLATT: 5.043	BEZ. 13
BEARB. Pförtner					
DAT. 13.03.92				ARCHITEKT: DIPL.-ING. ALBERT JO MEYER	
SONST. ☒					

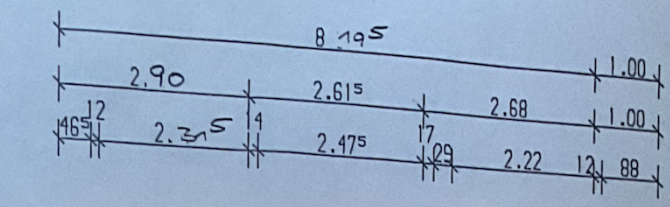

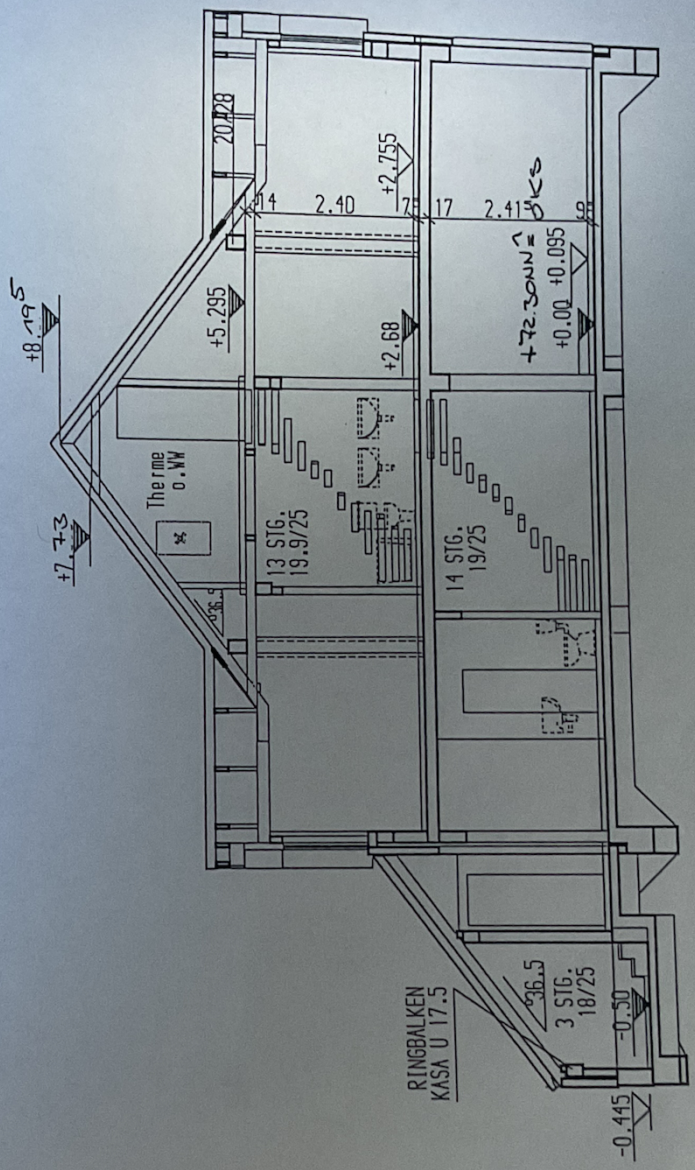

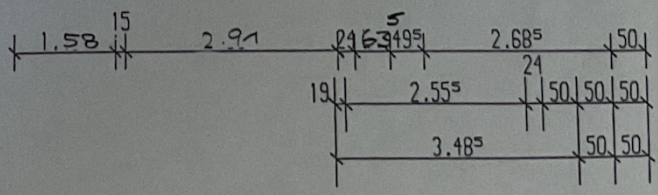

LEGENDE WERKPLAN
PLAN AUSSPARUNG/ERGAENZUNG/INSTALL. BEACHTEN

- HOEHENKOTEN FERTIG (BAUNULL BEZOGEN)
- HOEHENKOTEN ROHBAU (BAUNULL BEZOGEN)
- 3/4 GLASAUSSCHNITT
- METALLTUER
- ZULUFT TUERBLATT
- ECKSCHUTZPFLICHT
- PLAN-HINWEISE MIT BLATTNUMMER


HINWEISE WERKPLAN

AUSSENSCHALE
VBL = VERBLENDUNG
PU = GEPUTZT
HINTERMAUERWERK (NORM=KS)
INNENMAUERWERK (NORM=KS)
GS = GASBETON
BR = BRUESTUNGSHOEHE
GK = GURTKASTENLAGE
FU = FUGENAUSBILDUNG


ALLE MASSE SIND ROHBAUMASSE
PLAN AUSSPARUNG BEACHTEN
ANSCHLAEGE AUSSENSCHALE
-BEI VERBLENDUNG 3 CM
-BEI PUTZ 2 CM

ZEICHNUNGSART: WERKPLAN
BAUTEIL: SCHNITT
MASSSTAB: 1:100
TYP: TILIA 125 a b
cad 125-1123-03.00/ws1.1b
LETZTE ÄNDERUNG: 05.02.92 mi
KENNZIFF.: 1123
TYP.KONTR.:
STAND: 03/91


PROJEKT: H-RONNENBERG M.-HÖHNE-STR. 617.2 BAU. 10-14
GR: 7
ZEICHN.: Pördtner
DAT: 13.03.92 Bu
SONST:
AA | AND. | BEMERK.
ZA: 6.020
BLATT: 13
ARCHITEKT: DIPL.-ING. ALBERT JO MEYER

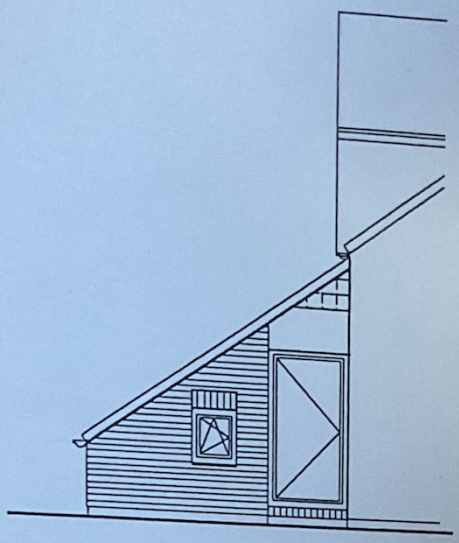

ANSICHT A

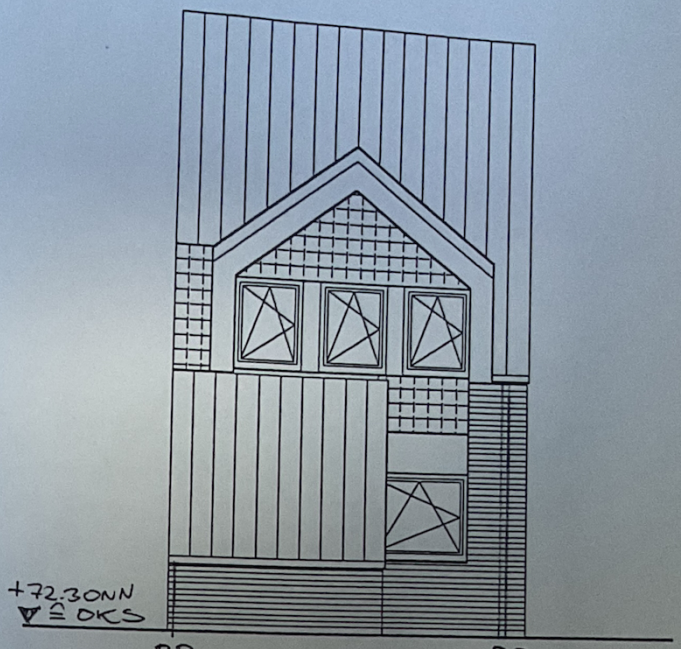

ANSICHT B

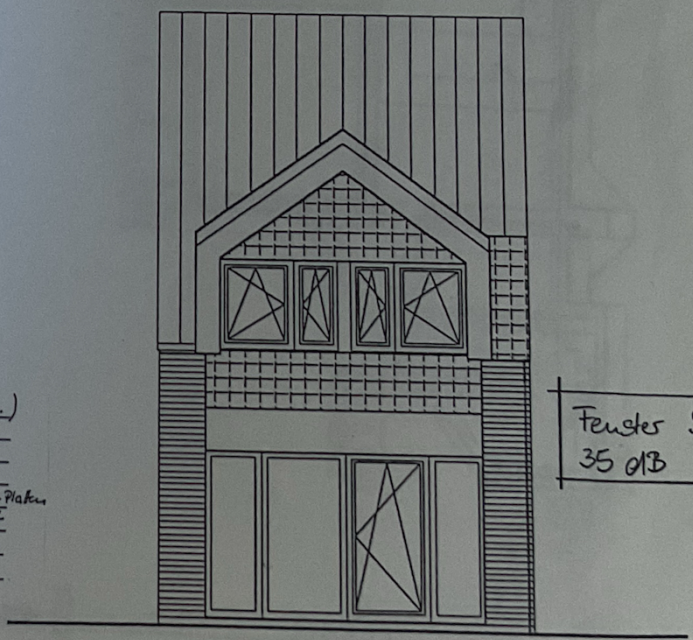

ANSICHT C

Fenster Seite C
35 dB

B. Festlegung Materialien:

1. Verblender	- Format/Farbe/Fabrikat	2DF, rot-glatt, BERNHARDT (vorh.: Wetrum.)	
2. Verfugung		zementgrau	
3. Dachsteine	- Format/Farbe/Fabrikat	Tarnes, rot - BEAAS	
4. Gesimse/Erker	- Material/Farbe	Erker+Seiten: weiße Fass. Tafeln	
5. Fenster	- Material/Farbe	kunststoff weiß, ca. den Erkern ku-Platten	
6. Endgiebel/~~Stirnbänder~~		ku-Strukturputz, weiß	durch 442
7. Verkleidung	- Dreipel, ~~Stirnbr.~~ Erkerstirn, Brüstg.	Lichtgrau, EUROPA-Platten	20/20 cm
8. Erkerverbindung		rot, EUROPA-Platten 30/60	

ZEICHNUNGSART: WERKPLAN		PROJEKT: H-BONNENBERG	REG. 617.2
BAUTEIL: ANSICHT A, C+B		M.-HÖHNE-STR.	LFD. 10-14
MASSTAB 1:100	TYP TILIA 125	GR 7	AND. 22.12.92
CAD 125-1123-03.00/wac1b		KUNDE Pfördtner	
LETZTE ÄNDERUNG 05.02.92 mi	KENNZIFF. 1123	BEI 13.03.92 Bu	
TYP.-KONTR.	STAND 03/91	SCHU	ZEICHN. BLATT 6.001
			LFD. 13
			ARCHITEKT: DIPL.-ING. HERBERT JD MEYER